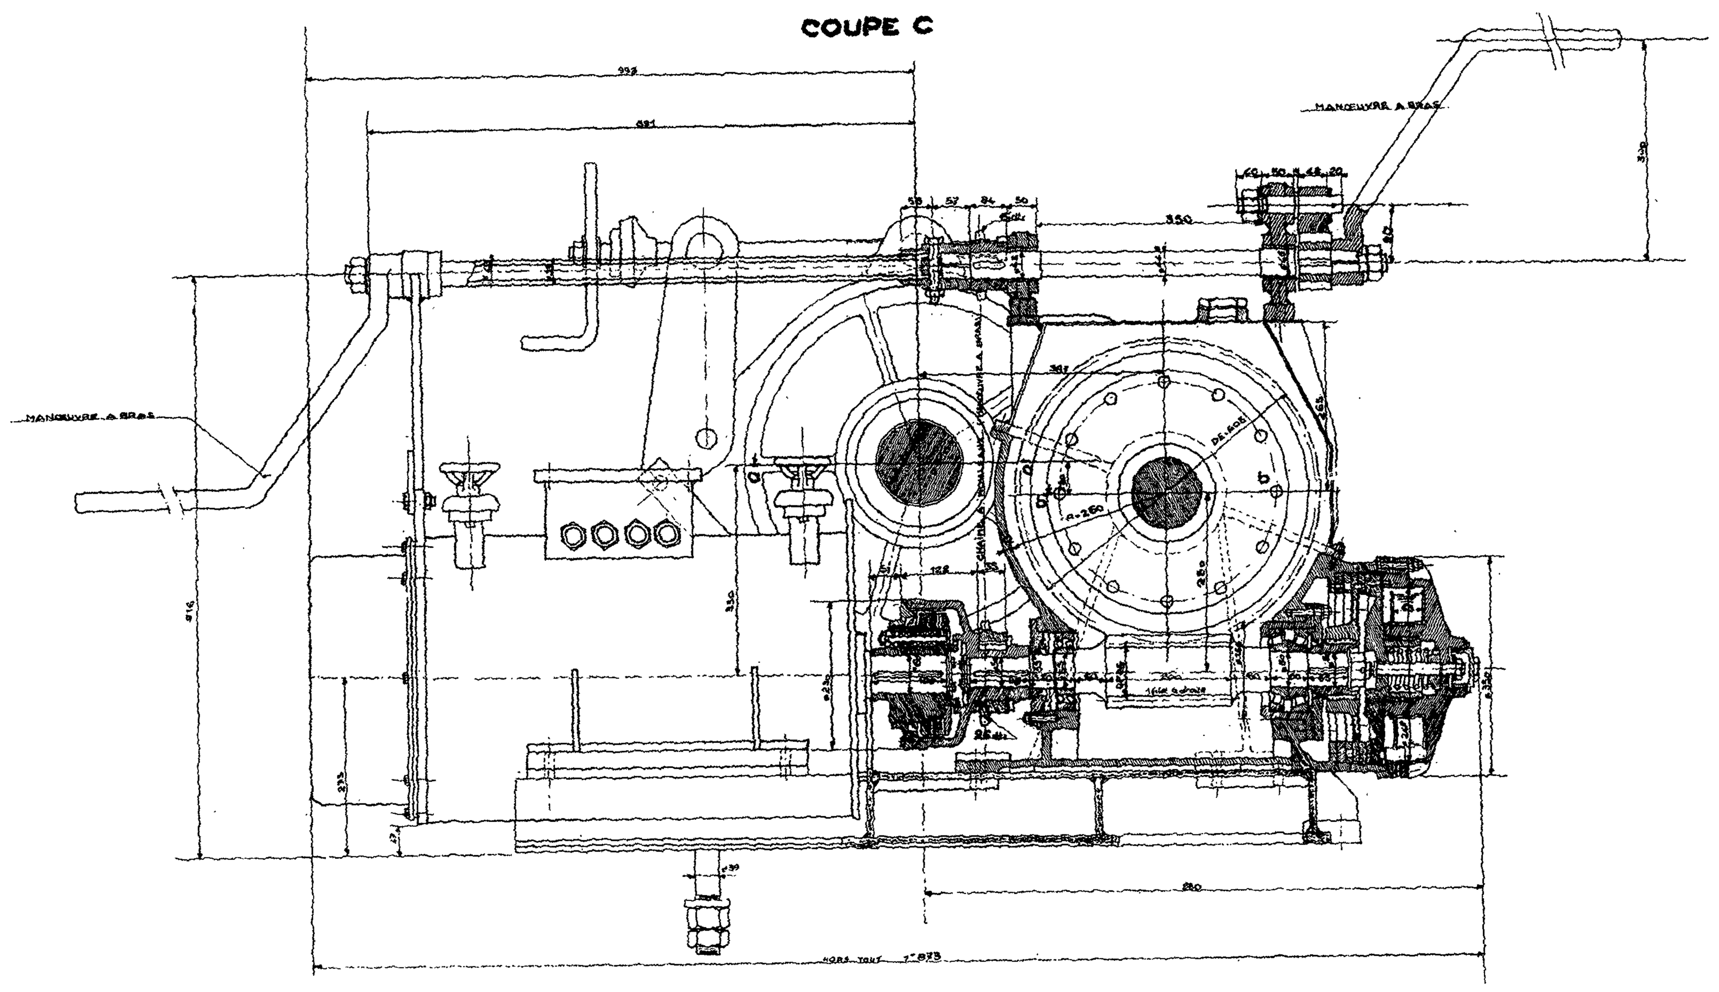

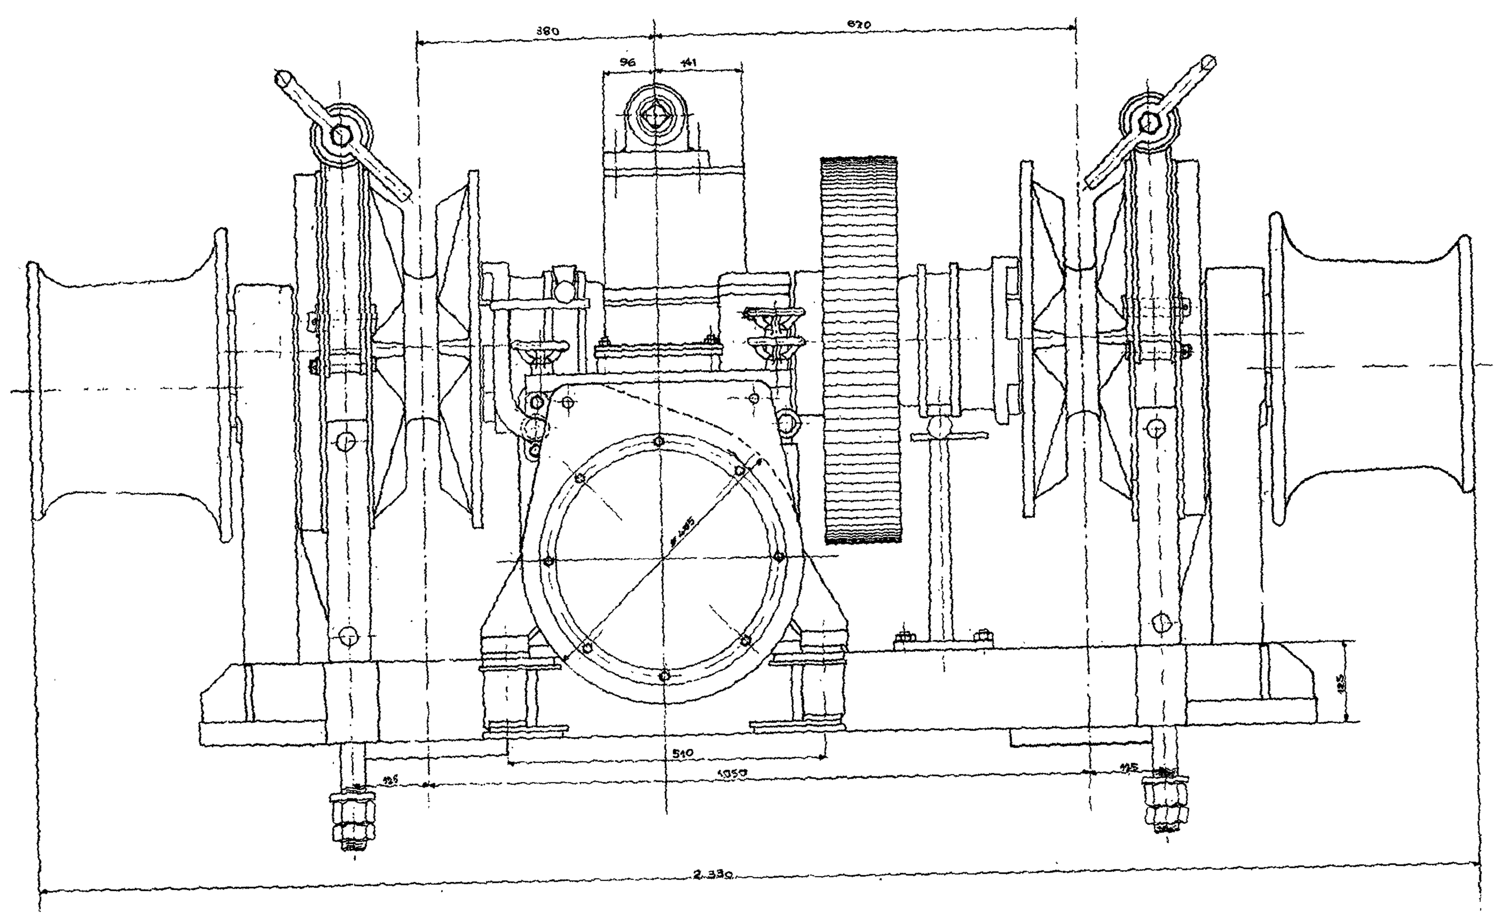

ESCORTEURS RAPIDES
L'ALSACIEN
LE PROVENCAL
LE VENDEEN

Construits
sur les plans du Service Technique des Constructions et Armes Navales

GUINDEAU ELECTRIQUE - ENSEMBLE

ECHELLE 150m m PAR METRE

Conforme à l'exécution

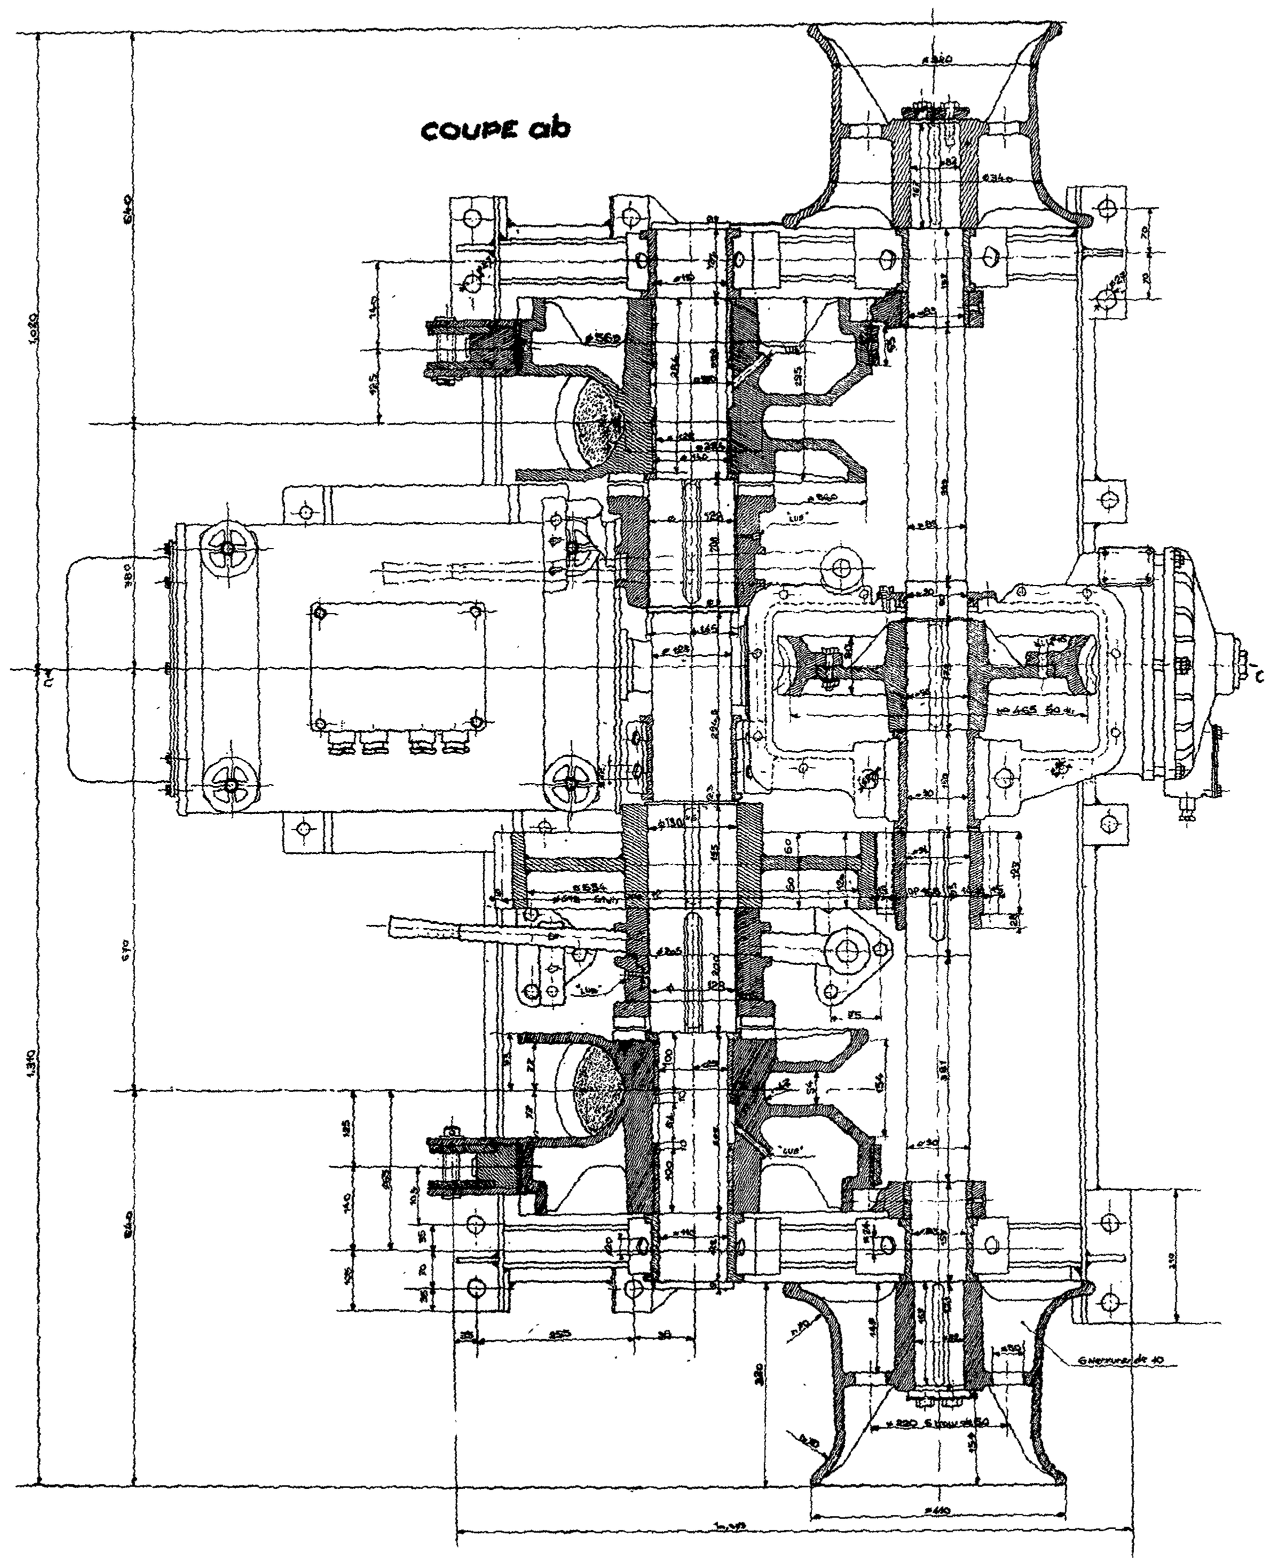

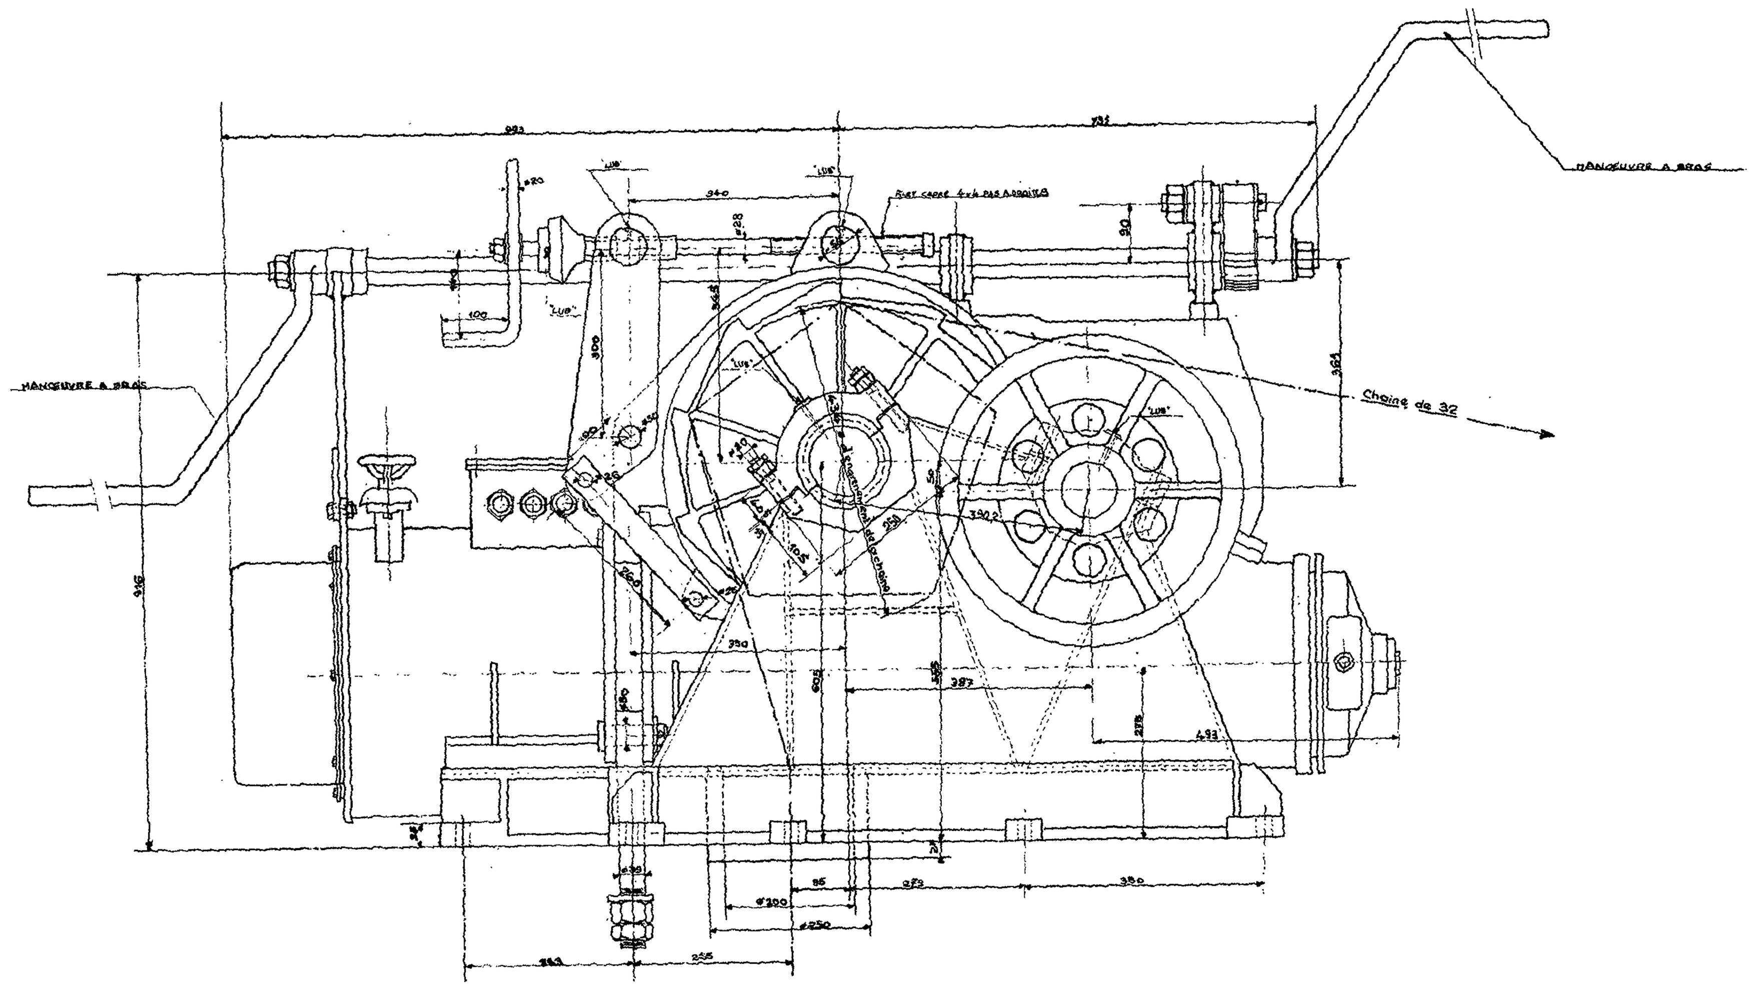

– SIGNÉ –
ILLISIBLE

CARACTERISTIQUES PRINCIPALES

a) Manœuvre des ancres	
Effort au dérapage sur un barbotin	9.000 kg
Vitesse de dérapage sous cet effort	0,100 m/s
Vitesse de relevage sous 4.500 kg	0,200 m/s
Mise à poste de l'ancre sous 2.000 kg	0,05 m/s
Effort de retenue du frein sur barbotin	15.000 kg
b) Manœuvre des aussières	
Effort de halage sur une poupée	3.000 kg
Vitesse d'enroulement de l'aussière sous cet effort	0,300 m/s
Vitesse d'enroulement de l'aussière à vide	0,550 m/s
Poids du guindeau avec moteur	2.570 kg